


KONTYNUACJA BUDYNKU A

**LOKALE 1-17**

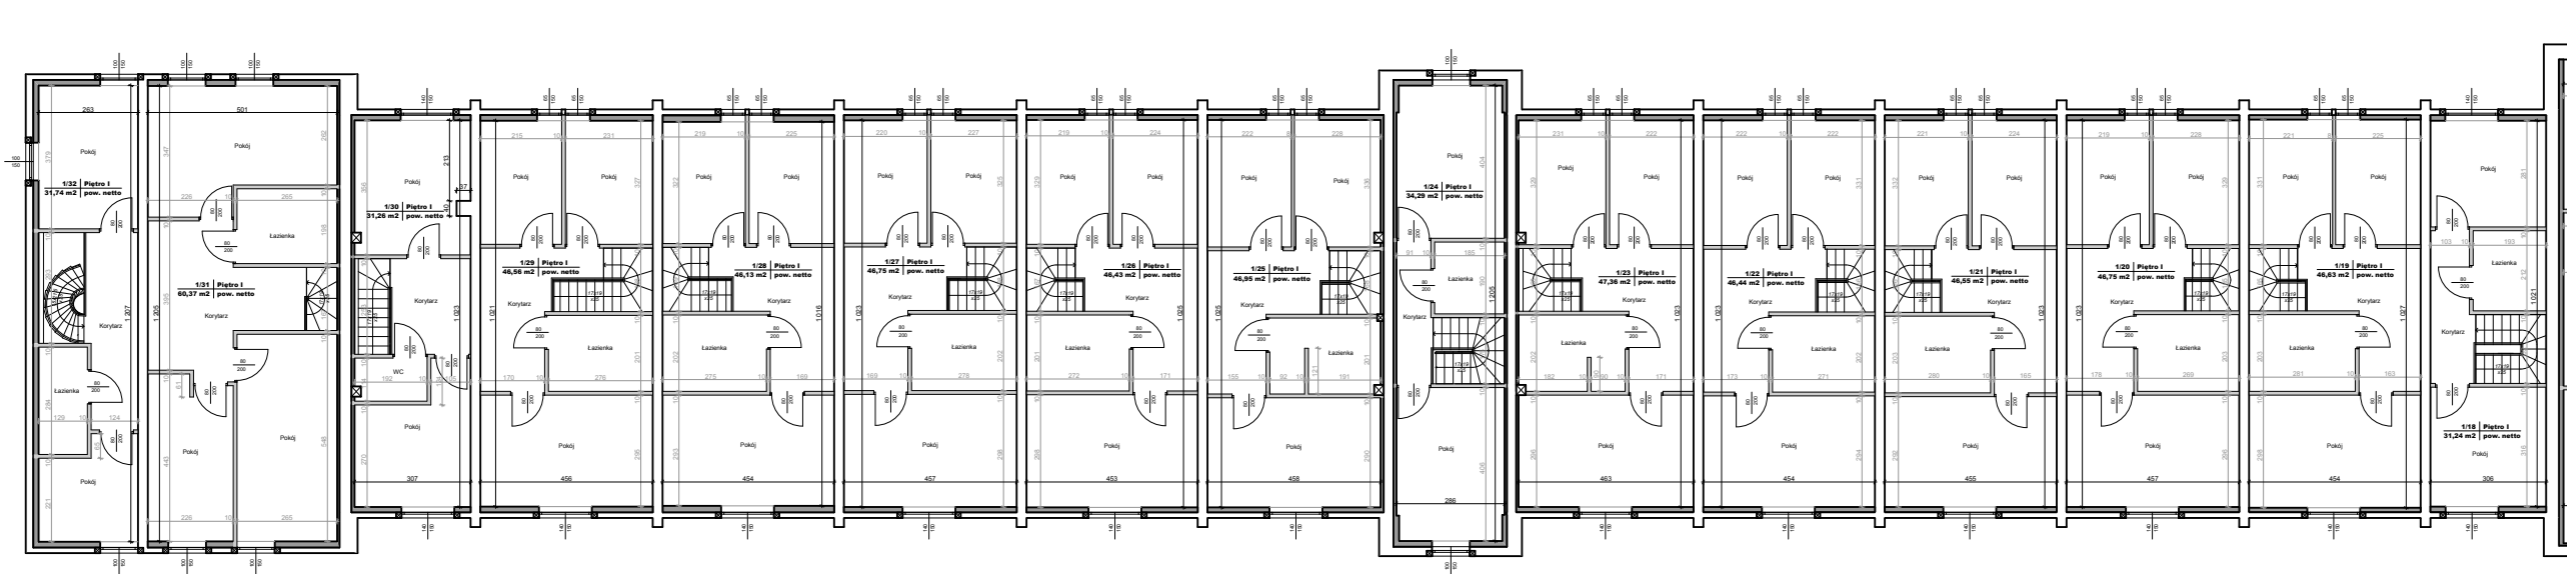

KONTYNUACJA BUDYNKU A

**LOKALE 18-32**

**lines**  
ARCHITEKCI

Gdanska 128  
85-021 Bydgoszcz  
tel 052 5820 860  
fax 052 5820 864  
www.lines.pl  
studio@lines.pl

INWESTOR :

„ELITA INWEST” ANDRZEJ  
KRIUKOW os. Stare Żegrze 87/5,  
61-249 POZNAŃ

OBIEKT :  
Dokumentacja powykonawcza  
budynków mieszkalnych  
jednorodzinnych w zabudowie  
szeregowej

ADRES :  
ul. Powstańców Warszawy,  
85-681 Bydgoszcz  
dz. nr 6/25 obr. 124

PROJEKTANT :

mgr inż. arch. Bartosz Kamiński  
upr. Nr KPOKK IA 02/2003  
Członek Izby Architektów nr0197

NUMER RYS :

**A3**

NAZWA RYS :

**RZUT I PIĘTRA**

SKALA : 1:150

BRANŻA : architektura

ETAP : dokumentacja powykonawcza

DATA : 12.05.2014